


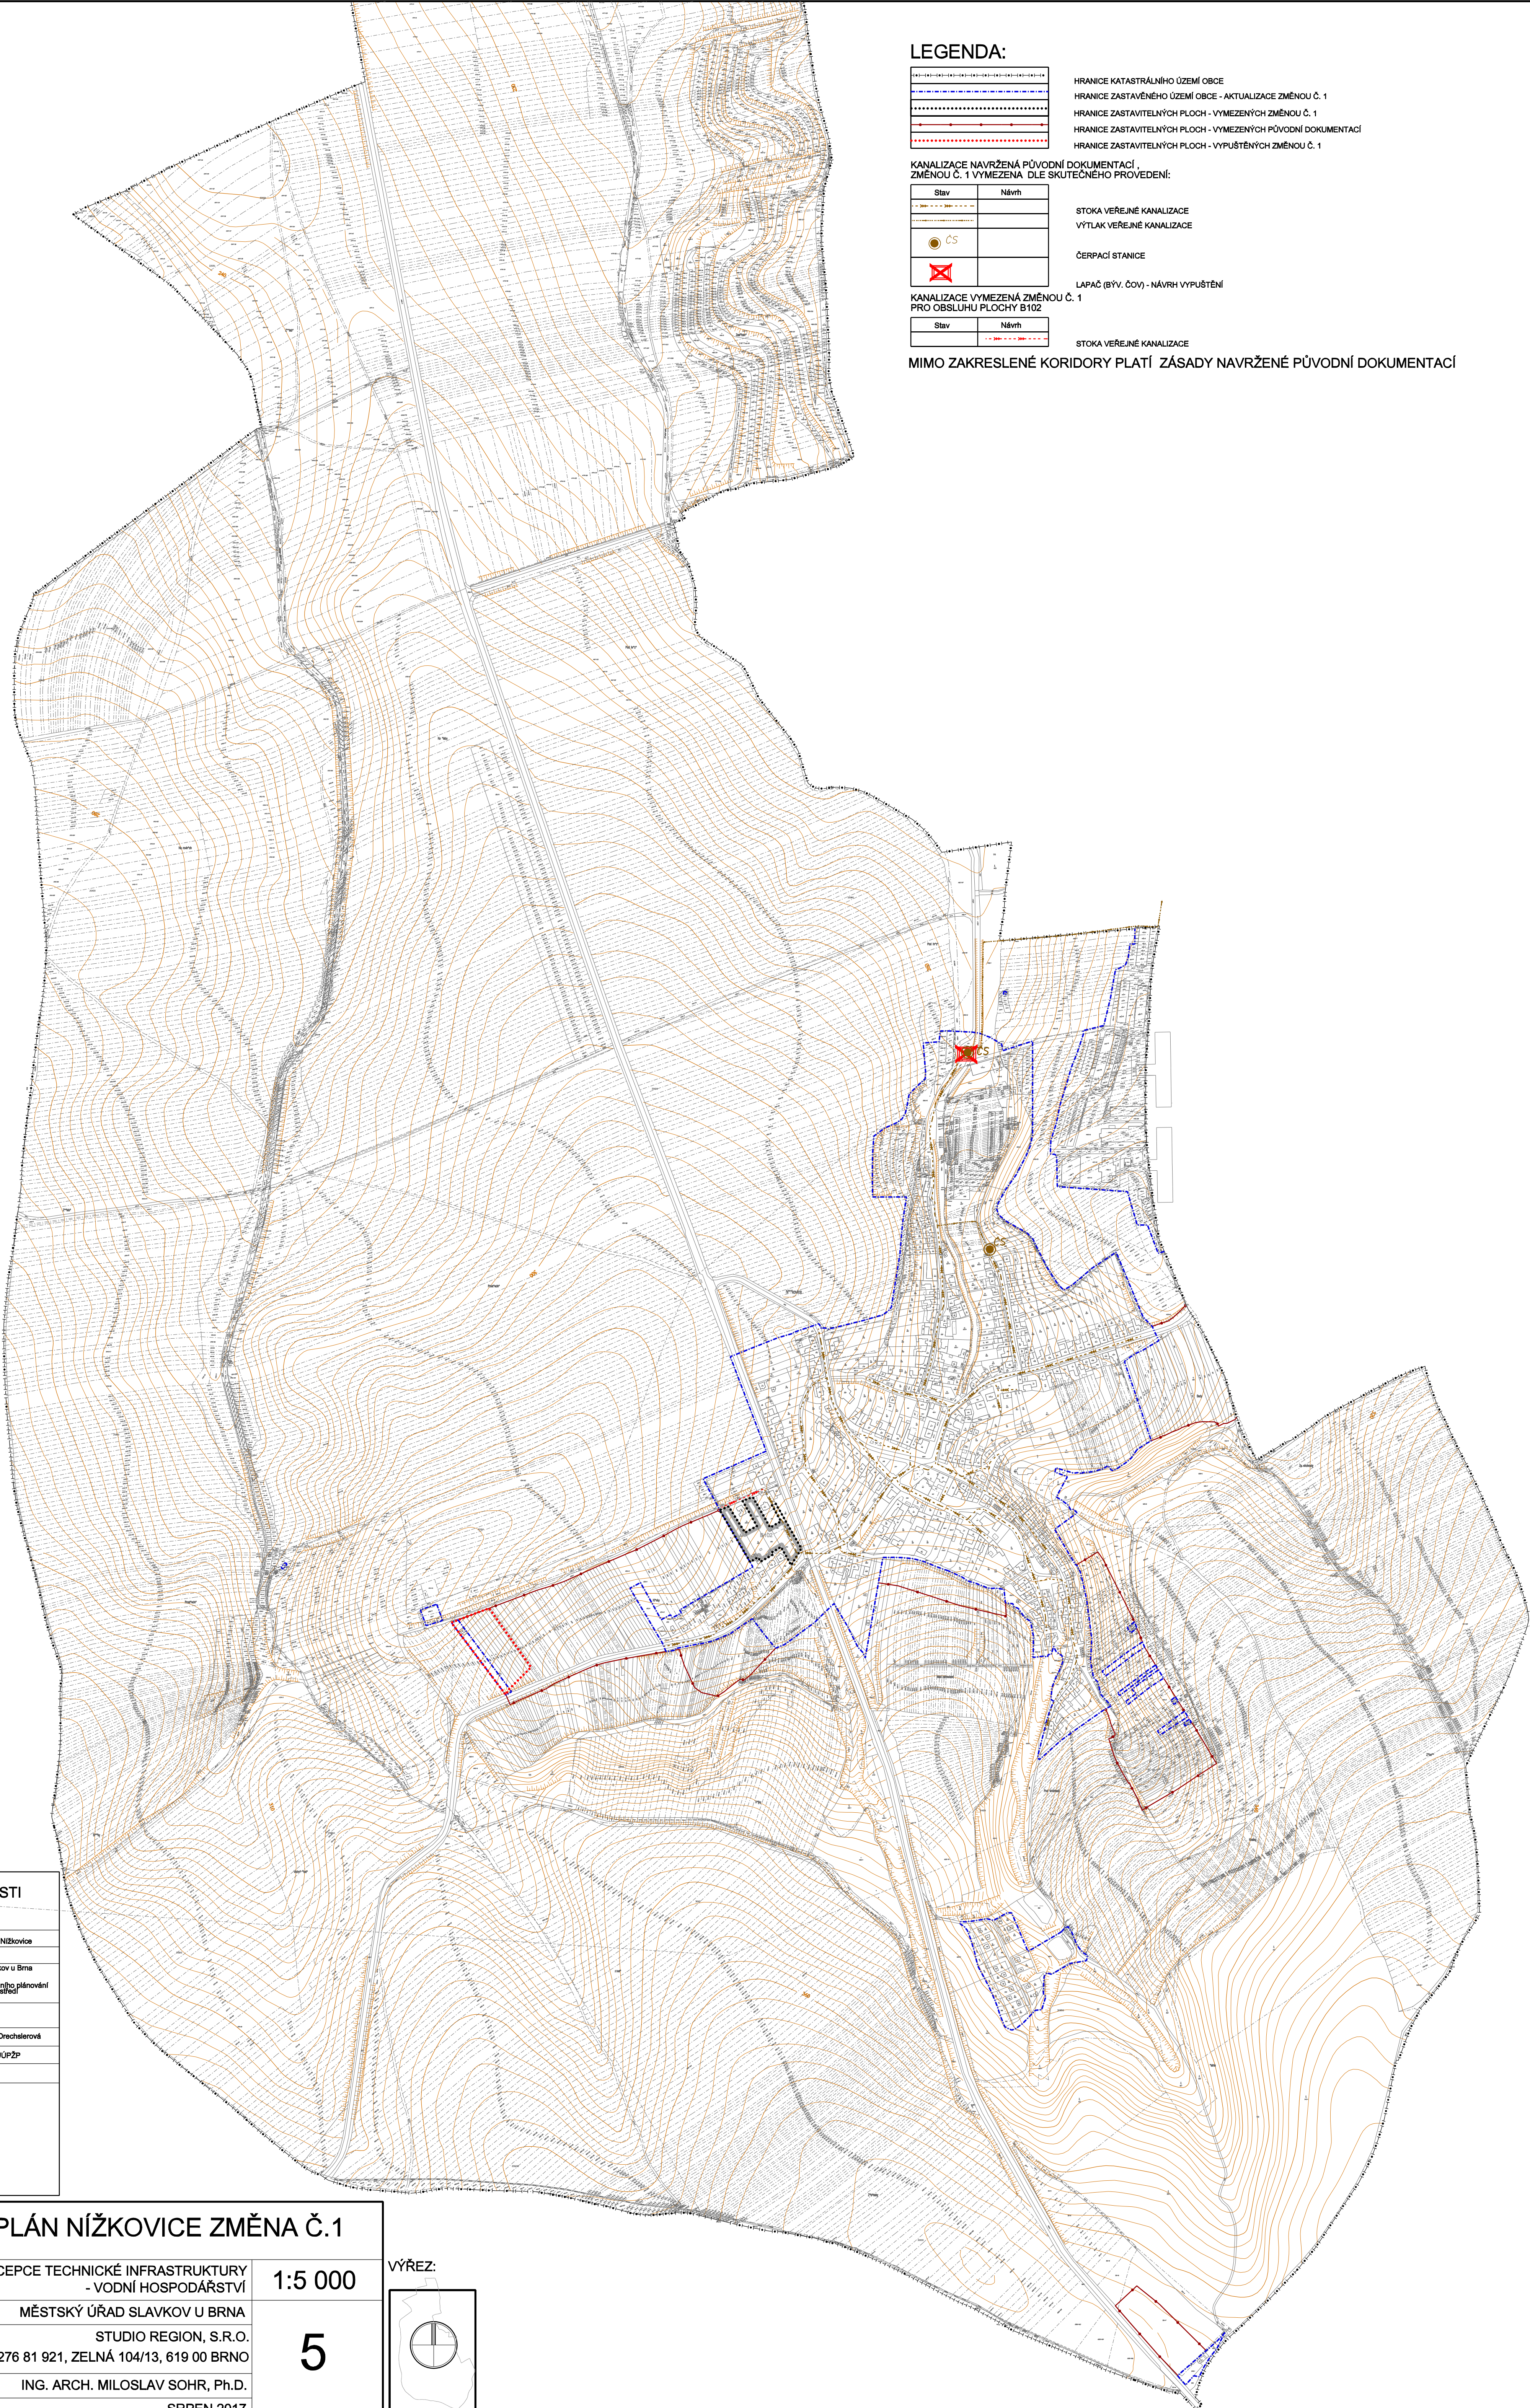

LEGENDA:

	HRANICE KATASTRÁLNÍHO ÚZEMÍ OBCE
	HRANICE ZASTAVĚNÉHO ÚZEMÍ OBCE - AKTUALIZACE ZMĚNOU Č. 1
	HRANICE ZASTAVITELNÝCH PLOCH - VYMEZENÝCH ZMĚNOU Č. 1
	HRANICE ZASTAVITELNÝCH PLOCH - VYMEZENÝCH PŮVODNÍ DOKUMENTACÍ
	HRANICE ZASTAVITELNÝCH PLOCH - VYPUŠTĚNÝCH ZMĚNOU Č. 1

KANALIZACE NAVRŽENÁ PŮVODNÍ DOKUMENTACÍ ,
ZMĚNOU Č. 1 VYMEZENÁ DLE SKUTEČNÉHO PROVEDENÍ:

Stav	Návrh

STOKA VEŘEJNÉ KANALIZACE
VÝTLAK VEŘEJNÉ KANALIZACE

ČERPAČÍ STANICE

LAPAČ (BÝV. ČOV) - NÁVRH VYPUŠTĚNÍ

KANALIZACE VYMEZENÁ ZMĚNOU Č. 1
PRO OBSLUHU PLOCHY B102

Stav	Návrh

STOKA VEŘEJNÉ KANALIZACE

MIMO ZAKRESLENÉ KORIDORY PLATÍ ZÁSADY NAVRŽENÉ PŮVODNÍ DOKUMENTACÍ


ZÁZNAM O ÚČINNOSTI

Dokumentaci vydalo:	Zastupitelstvo obce Nížkovice
Datum nabytí účinnosti:	
Pořizovatel:	Městský úřad Slavkov u Brna Odbor stavebního úřadu, územního plánování a životního prostředí
Oprávněná úřední osoba pořizovatele:	
Jméno a příjmení:	Ing. arch. Hedvíka Drechslerová
Funkce:	referent OSÚÚPŽP
Podpis:	
Otisk úředního razítka:	

ÚZEMNÍ PLÁN NÍŽKOVICE ZMĚNA Č.1

VÝKRES:	KONCEPCE TECHNICKÉ INFRASTRUKTURY - VODNÍ HOSPODÁŘSTVÍ	1:5 000
POŘIZOVATEL:	MĚSTSKÝ ÚŘAD SLAVKOV U BRNA	5
ZPRACOVATEL:	STUDIO REGION, S.R.O. IČ: 276 81 921, ZELNÁ 104/13, 619 00 BRNO	
VEDOUCÍ PROJEKTANT:	ING. ARCH. MILOSLAV SOHR, Ph.D.	
DATUM:	SRPEN 2017	

VÝŘEZ:

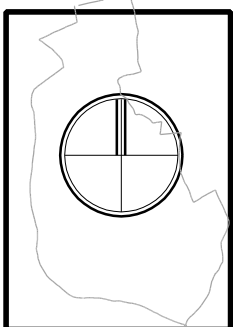

MIMO VÝŘEZ NEJSOU NA VÝKRESU NAVRHOVÁNY ŽÁDNÉ ZMĚNY